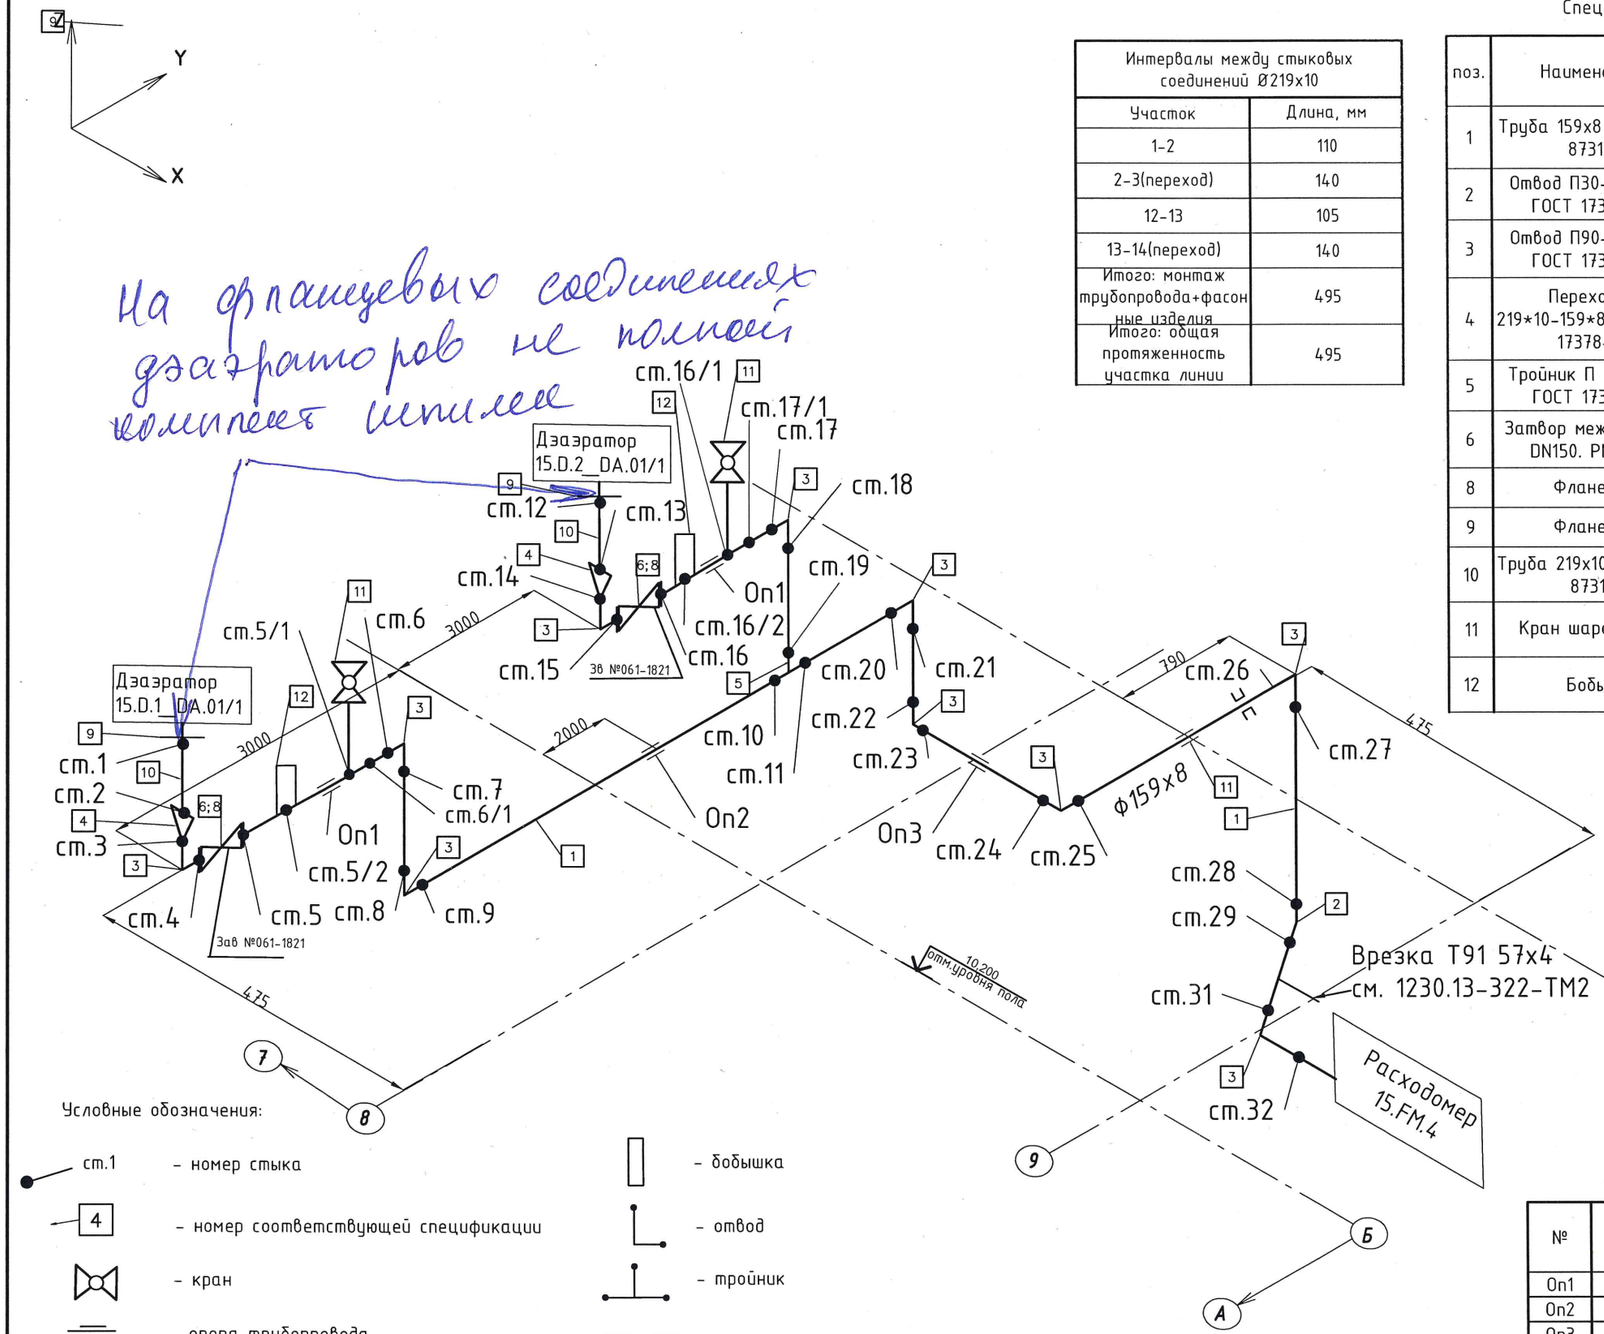


На фланцевых соединениях дэаэраторов не полный комплект шпилек

Линия принята без геодезической съемки

А.А. Гогокин

Условные обозначения:

- см.1 – номер стыка
- 4 – номер соответствующей спецификации
- – кран
- – опора трубопровода
- – затвор
- – переход
- – бобышка
- – отвод
- – тройник
- – Гильза

Спецификация заводских изделий

поз.	Наименование	Кол-во п.м.	Кол-во шт.	Вес, шт	Общ.вес, кг
1	Труба 159х8 СТ.20 ГОСТ 8731-74	15,985		29,79	476,19
2	Отвод П30-159х8 СТ20 ГОСТ 17375-2001	0,12	1	3,65	3,65
3	Отвод П90-159х8 СТ20 ГОСТ 17375-2001	4,5	10	11	111
4	Переход К П 219*10-159*8 СТ.20 ГОСТ 17378-2001	0,28	2	7,2	14,4
5	Тройник П 159х8 СТ20 ГОСТ 17376-2001	0,26	1	9	9
6	Затвор межфланцевый DN150. PN1.6 МПа		2	11	22
8	Фланец 159		4		
9	Фланец 219		2		
10	Труба 219х10 СТ.20 ГОСТ 8731-74	0,215		51,54	11,08
11	Кран шаровый DN10		2	0,8	1,6
12	Бобышка		2		

Интервалы между стыковых соединений Ø219х10	
Участок	Длина, мм
1-2	110
2-3(переход)	140
12-13	105
13-14(переход)	140
Итого: монтаж трубопровода+фасонные изделия	495
Итого: общая протяженность участка линии	495

Интервалы между стыковых соединений Ø159х8	
Участок	Длина, мм
3-4(отвод)	450
4-5(затвор)	150
5-6/1	490
6/1-6	195
6-7 (отвод)	450
7-8	955
8-9 (отвод)	450
9-10	5650
10-11(тройник)	260
14-15(отвод)	450
15-16(затвор)	150
16-17/1	495
17/1-17	155
17-18 (отвод)	450
18-19	1125
11-20	700
20-21 (отвод)	450
21-22	225
22-23 (отвод)	450
23-24	2650
24-25 (отвод)	450
25-26	950
26-27 (отвод)	450
27-28	2060
28-29 (отвод)	120
29-31	335
31-32 (отвод)	450
Итого: монтаж трубопровода+фасонные изделия	20865
Итого: общая протяженность участка линии	21165

Ведомость опор

№	Наименование	Кол-во	Вес, шт	Общ.вес, кг
Оп1	Кронштейн Кр1	2	8,93	17,86
Оп2	Кронштейн Кр2	1	8,68	8,68
Оп3	Кронштейн Кр3	1	10,52	10,52


Обозначение	Наименование транспортируемого продукта	Категория трубопровода	Рабочие условия трубопровода: Температура,С°	Рабочие условия трубопровода: Давление, МПа	Испытание	Давление испытания, МПа	Дополнительные указания
Т91	Вода	б/к	+104	0,12	Гидроиспытание на прочность и плотность	0,2/0,12	-

Изм.	Кол.уч	Лист	N док.	Подп.	Дата
Рук. проекта		Богодский Е.Ю.			
Нач. уч. ООО "СТМ"		Анциферов С.В.			
Мастер смр		Измайлов А.В.			
Инженер ПТО		Хусаинов И.Д			

1230.13-322-ТМ4

АО "Святогор". Металлургический комплекс.
Реконструкция с внедрением технологии Аусмелт.

Станция химводоподготовки	Стадия	Лист	Листов
	ИД	1	2
Исполнительная схема № 1 Линия Т91 в осях А-В/7-9	ПАО «Уралмашзавод»		

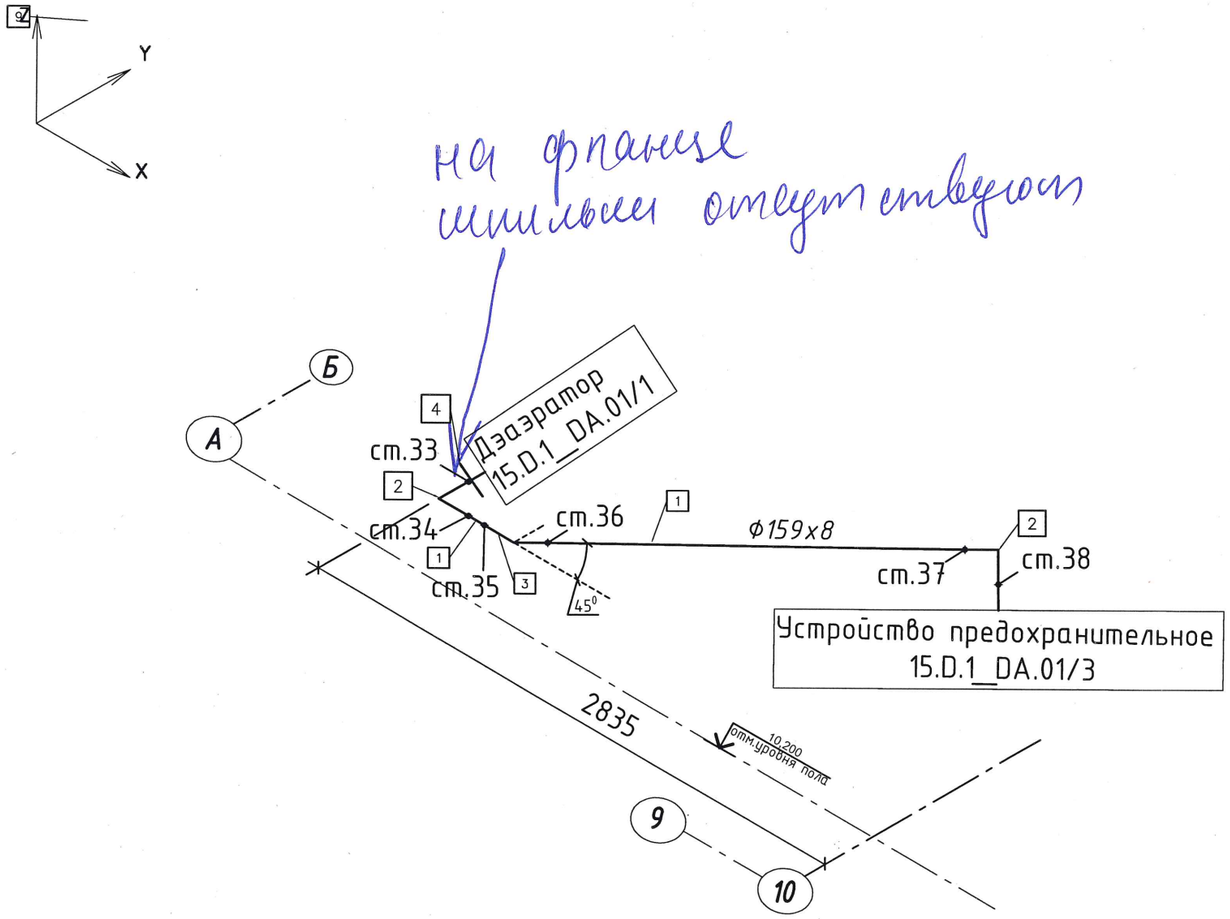

Спецификация заводских изделий

поз.	Наименование	Кол-во		Вес, шт	Общ.вес, кг
		п.м.	шт.		
1	Труба 159х8 СТ.20 ГОСТ 8731-74	1,93		29,79	57,49
2	Отвод П90-159х8 СТ20 ГОСТ 17375-2001	0,9	2	11	22
3	Отвод 45-159х8 СТ20 ГОСТ 17375-2001	0,186	1	5,5	5,5
4	Фланец 159		1		

Интервалы между стыковых соединений Ø159	
Участок	Длина, мм
33-34 (отвод)	450
34-35	100
35-36 (отвод)	186
36-37	1830
37-38 (отвод)	450
Итого: монтаж трубопровода+фасонные изделия	3016
Итого: общая протяженность участка линии	3016

Условные обозначения:

ст.1 - номер стыка

4 - номер соответствующей спецификации

- отвод

Обозначение	Наименование транспортируемого продукта	Категория трубопровода	Рабочие условия трубопровода		Испытание	Давление испытания, МПа	Дополнительные указания
			Температура,С°	Давление, МПа			
Т91	Вода	б/к	+104	0,12	Гидроиспытание на прочность и плотность	0,2/0,12	-

Линия принята без геодезической съемки

А.А. Гогокин

Изм.	Кол.уч	Лист	N док.	Подп.	Дата
Рук. проекта		Богодский Е.Ю.			
Нач. уч. ООО "СТМ"		Анциферов С.В.			
Мастер смр		Измайлов А.В.			
Инженер ПТО		Хусаинов И.Д			

1230.13-322-ТМ4

АО "Святогор". Металлургический комплекс.
Реконструкция с внедрением технологии Аусмелт.

Станция химводоподготовки	Стадия	Лист	Листов
	ИД	2	2
Исполнительная схема № 2 Линия Т91 в осях А-В/7-9	ПАО «Уралмашзавод»		